
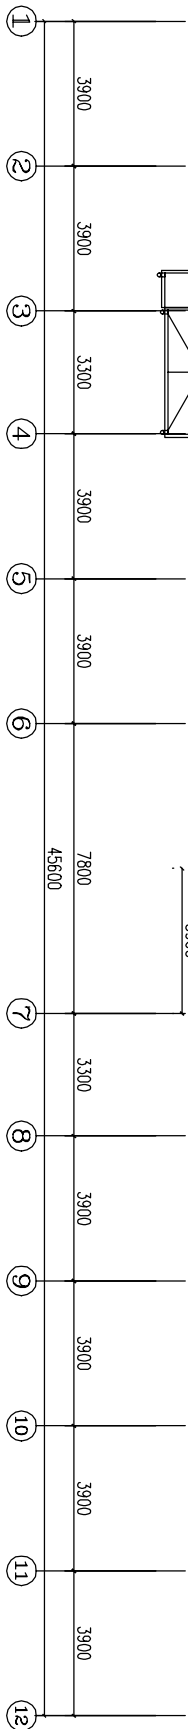
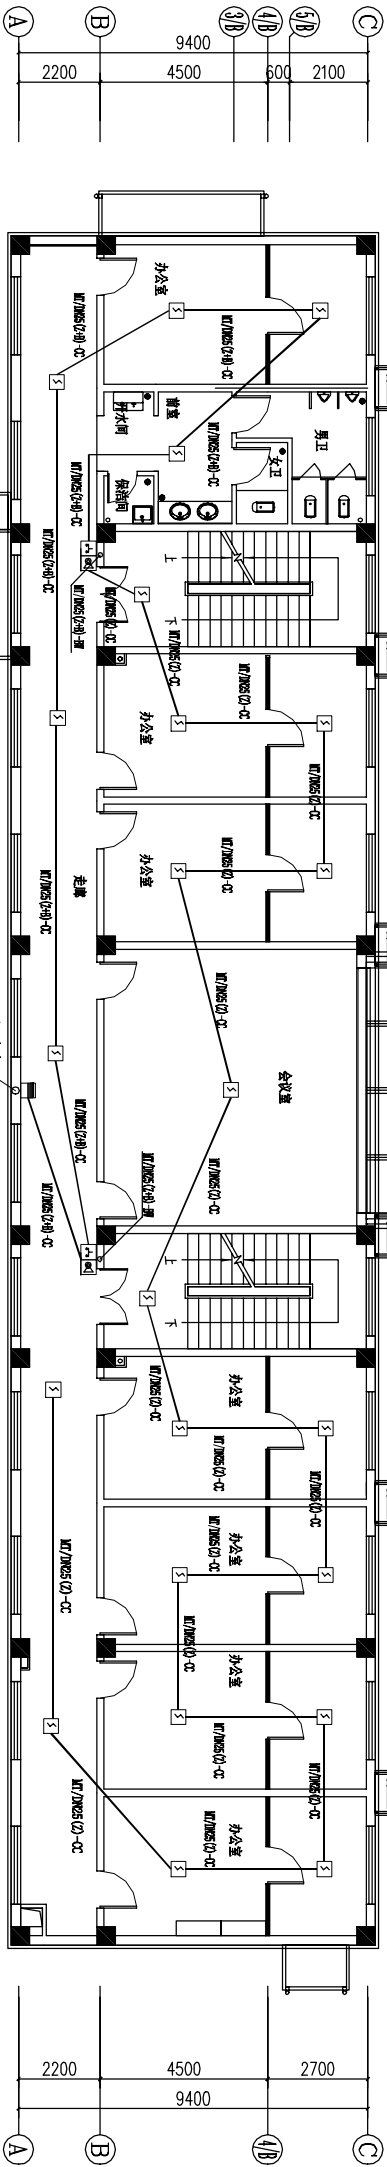


日期	名称	专业	备注

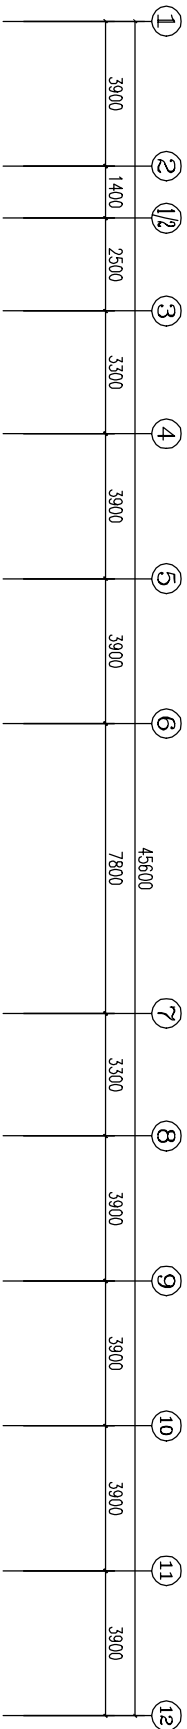

- 图例:
- 1 智能感温探测器 (吸顶或顶板安装)
 - 2 智能感烟探测器 (吸顶或顶板安装)
 - 3 火灾声光报警器 (安装在顶板下0.3m)
 - 4 手动报警按钮 (安装在室内地坪上1.5m)
 - 5 复合式智能感温感烟探测器 (防静电地板下安装)
 - 6 楼层显示牌 (安装在室内地坪上1.5m)
 - 7 二总线 ZRS 2x1.5mm²
 - 8 电源线 NH-BV 2x1.5mm²
 - F 防静电地板或地面下敷设
 - W 墙内敷设
 - CC 暗敷设在屋面或顶板内
 - WT 穿越井管敷设

中国石化工程建设有限公司华北分公司		工程名称: 天津石化分公司 天津石化分公司	
设计		审核	
校核		审批	
编制		日期	
比例		文件号	
图例		备注	
竣工图		项目号	
