





地址(Add): 天津市南开区鞍山西道192号
No. 192 West Anshan Road,
Nankai District, Tianjin, China
电话(Tel): 86 22 27404753
邮编(P.C): 300073
网址(Website): www.satu.com.cn

图例

	钢板混凝土
	预压加气混凝土保温复合墙板
	页岩砖
	挤塑聚苯板
	岩棉板
	硬化发泡保温砂浆
	细石混凝土
	水泥砂浆
	卵石混凝土
	土质夯实
	深色光面石漆
	浅灰色光面石漆
	深灰色光面石漆
	红色铝单板
	浅灰色铝单板
	深灰色铝单板

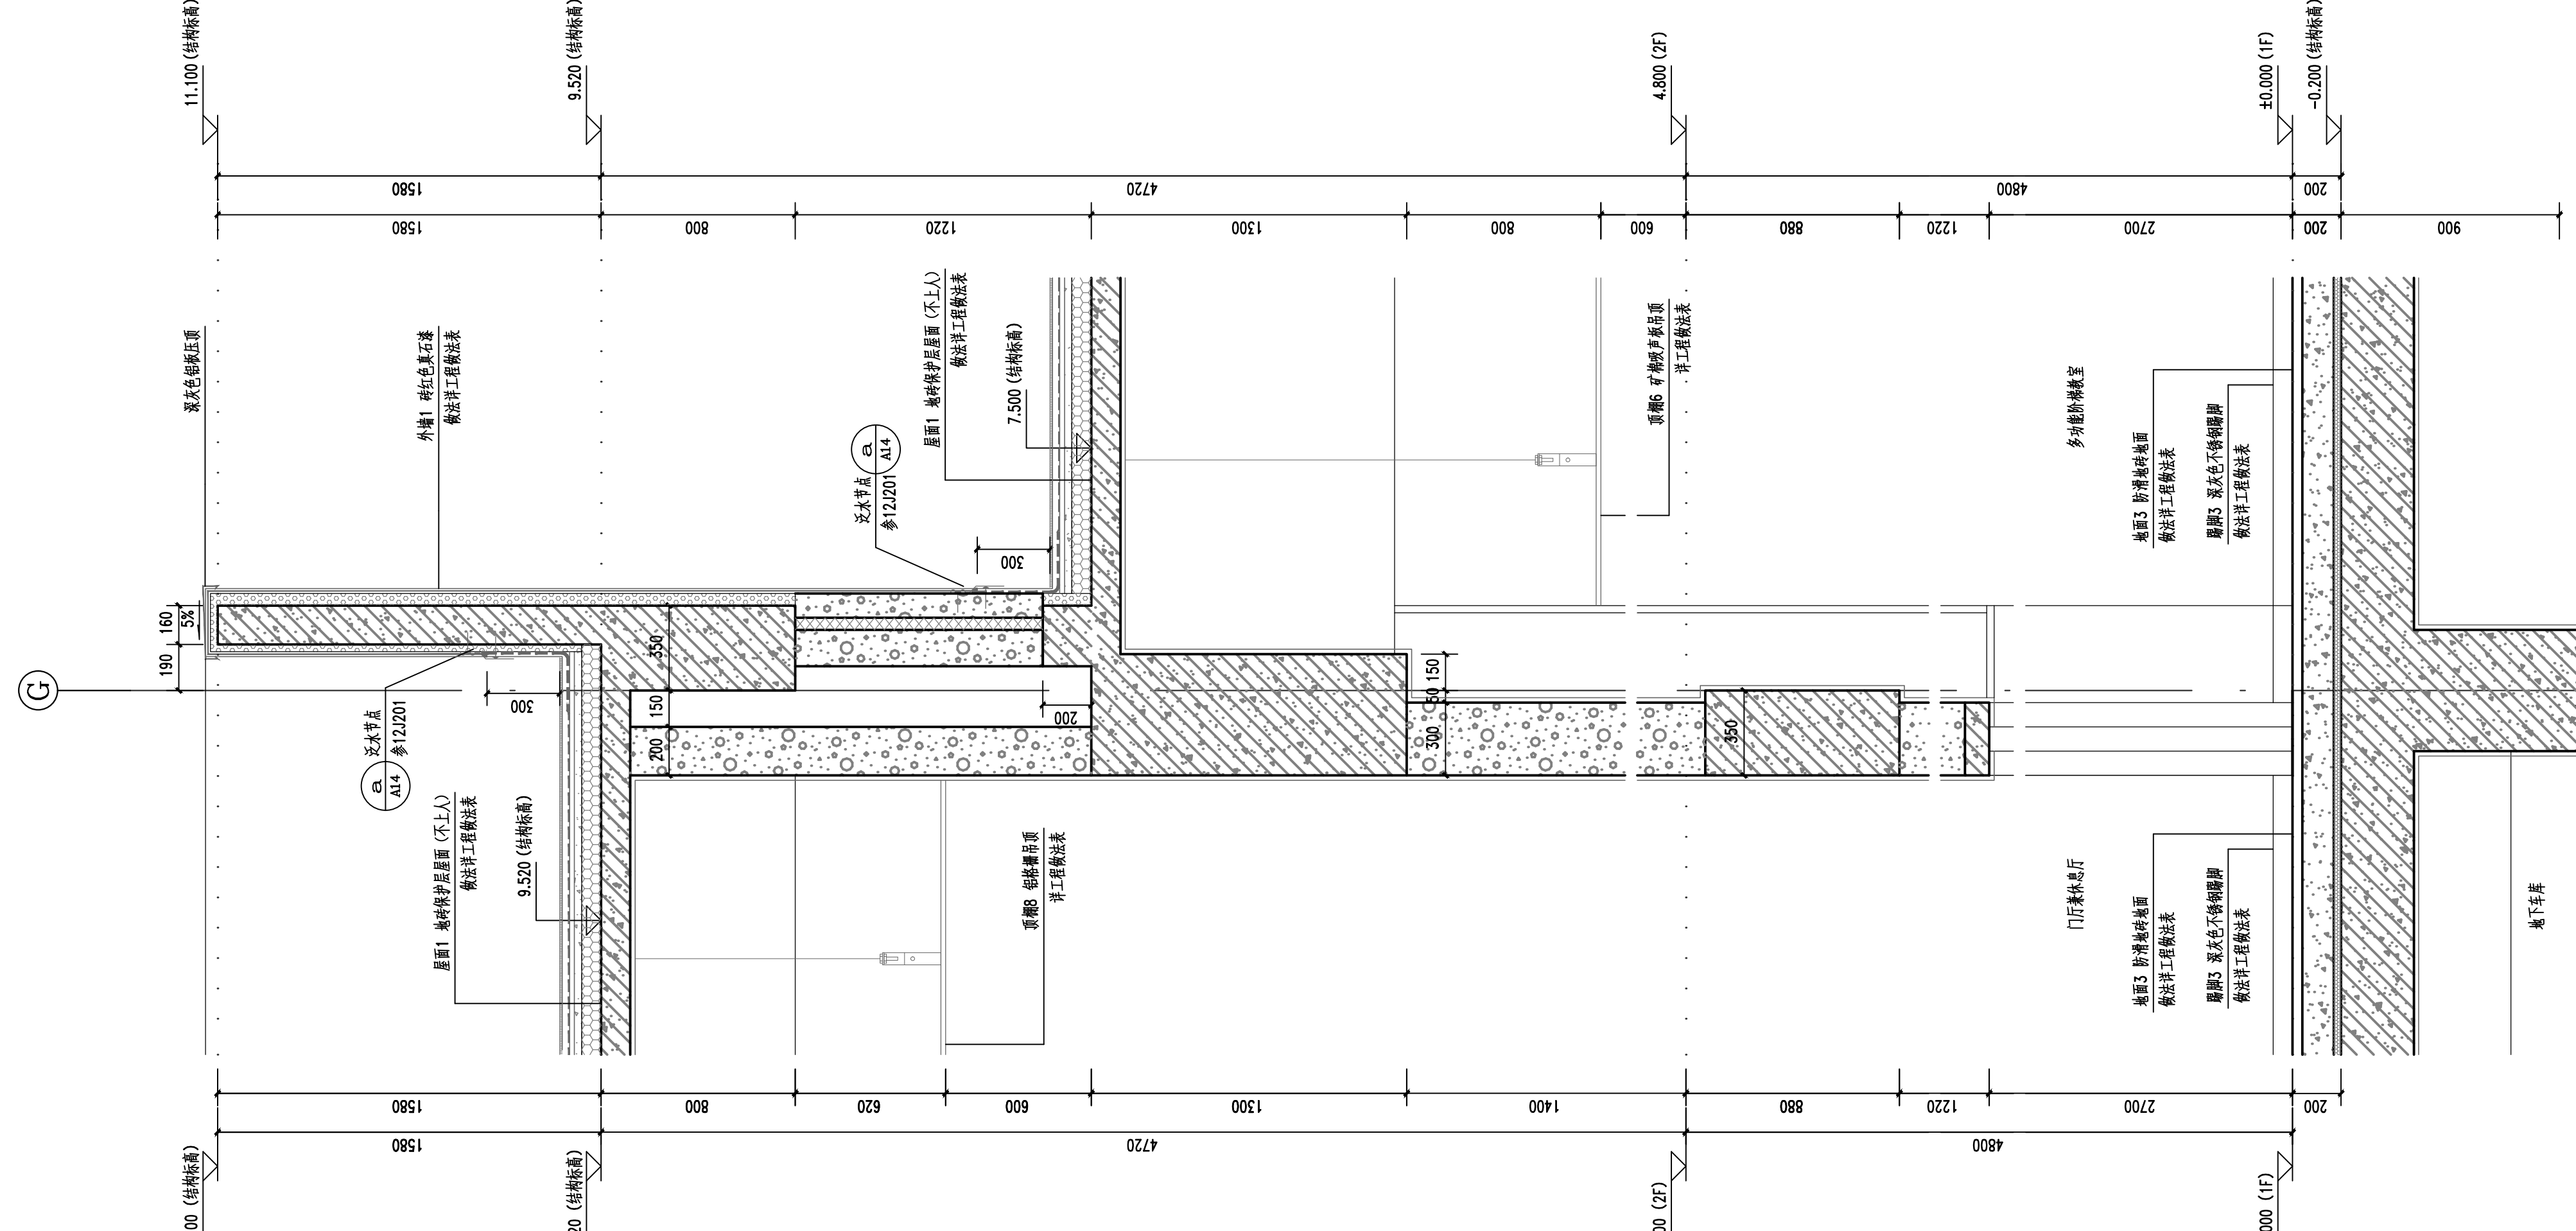

② 外檐详图 8 1:20

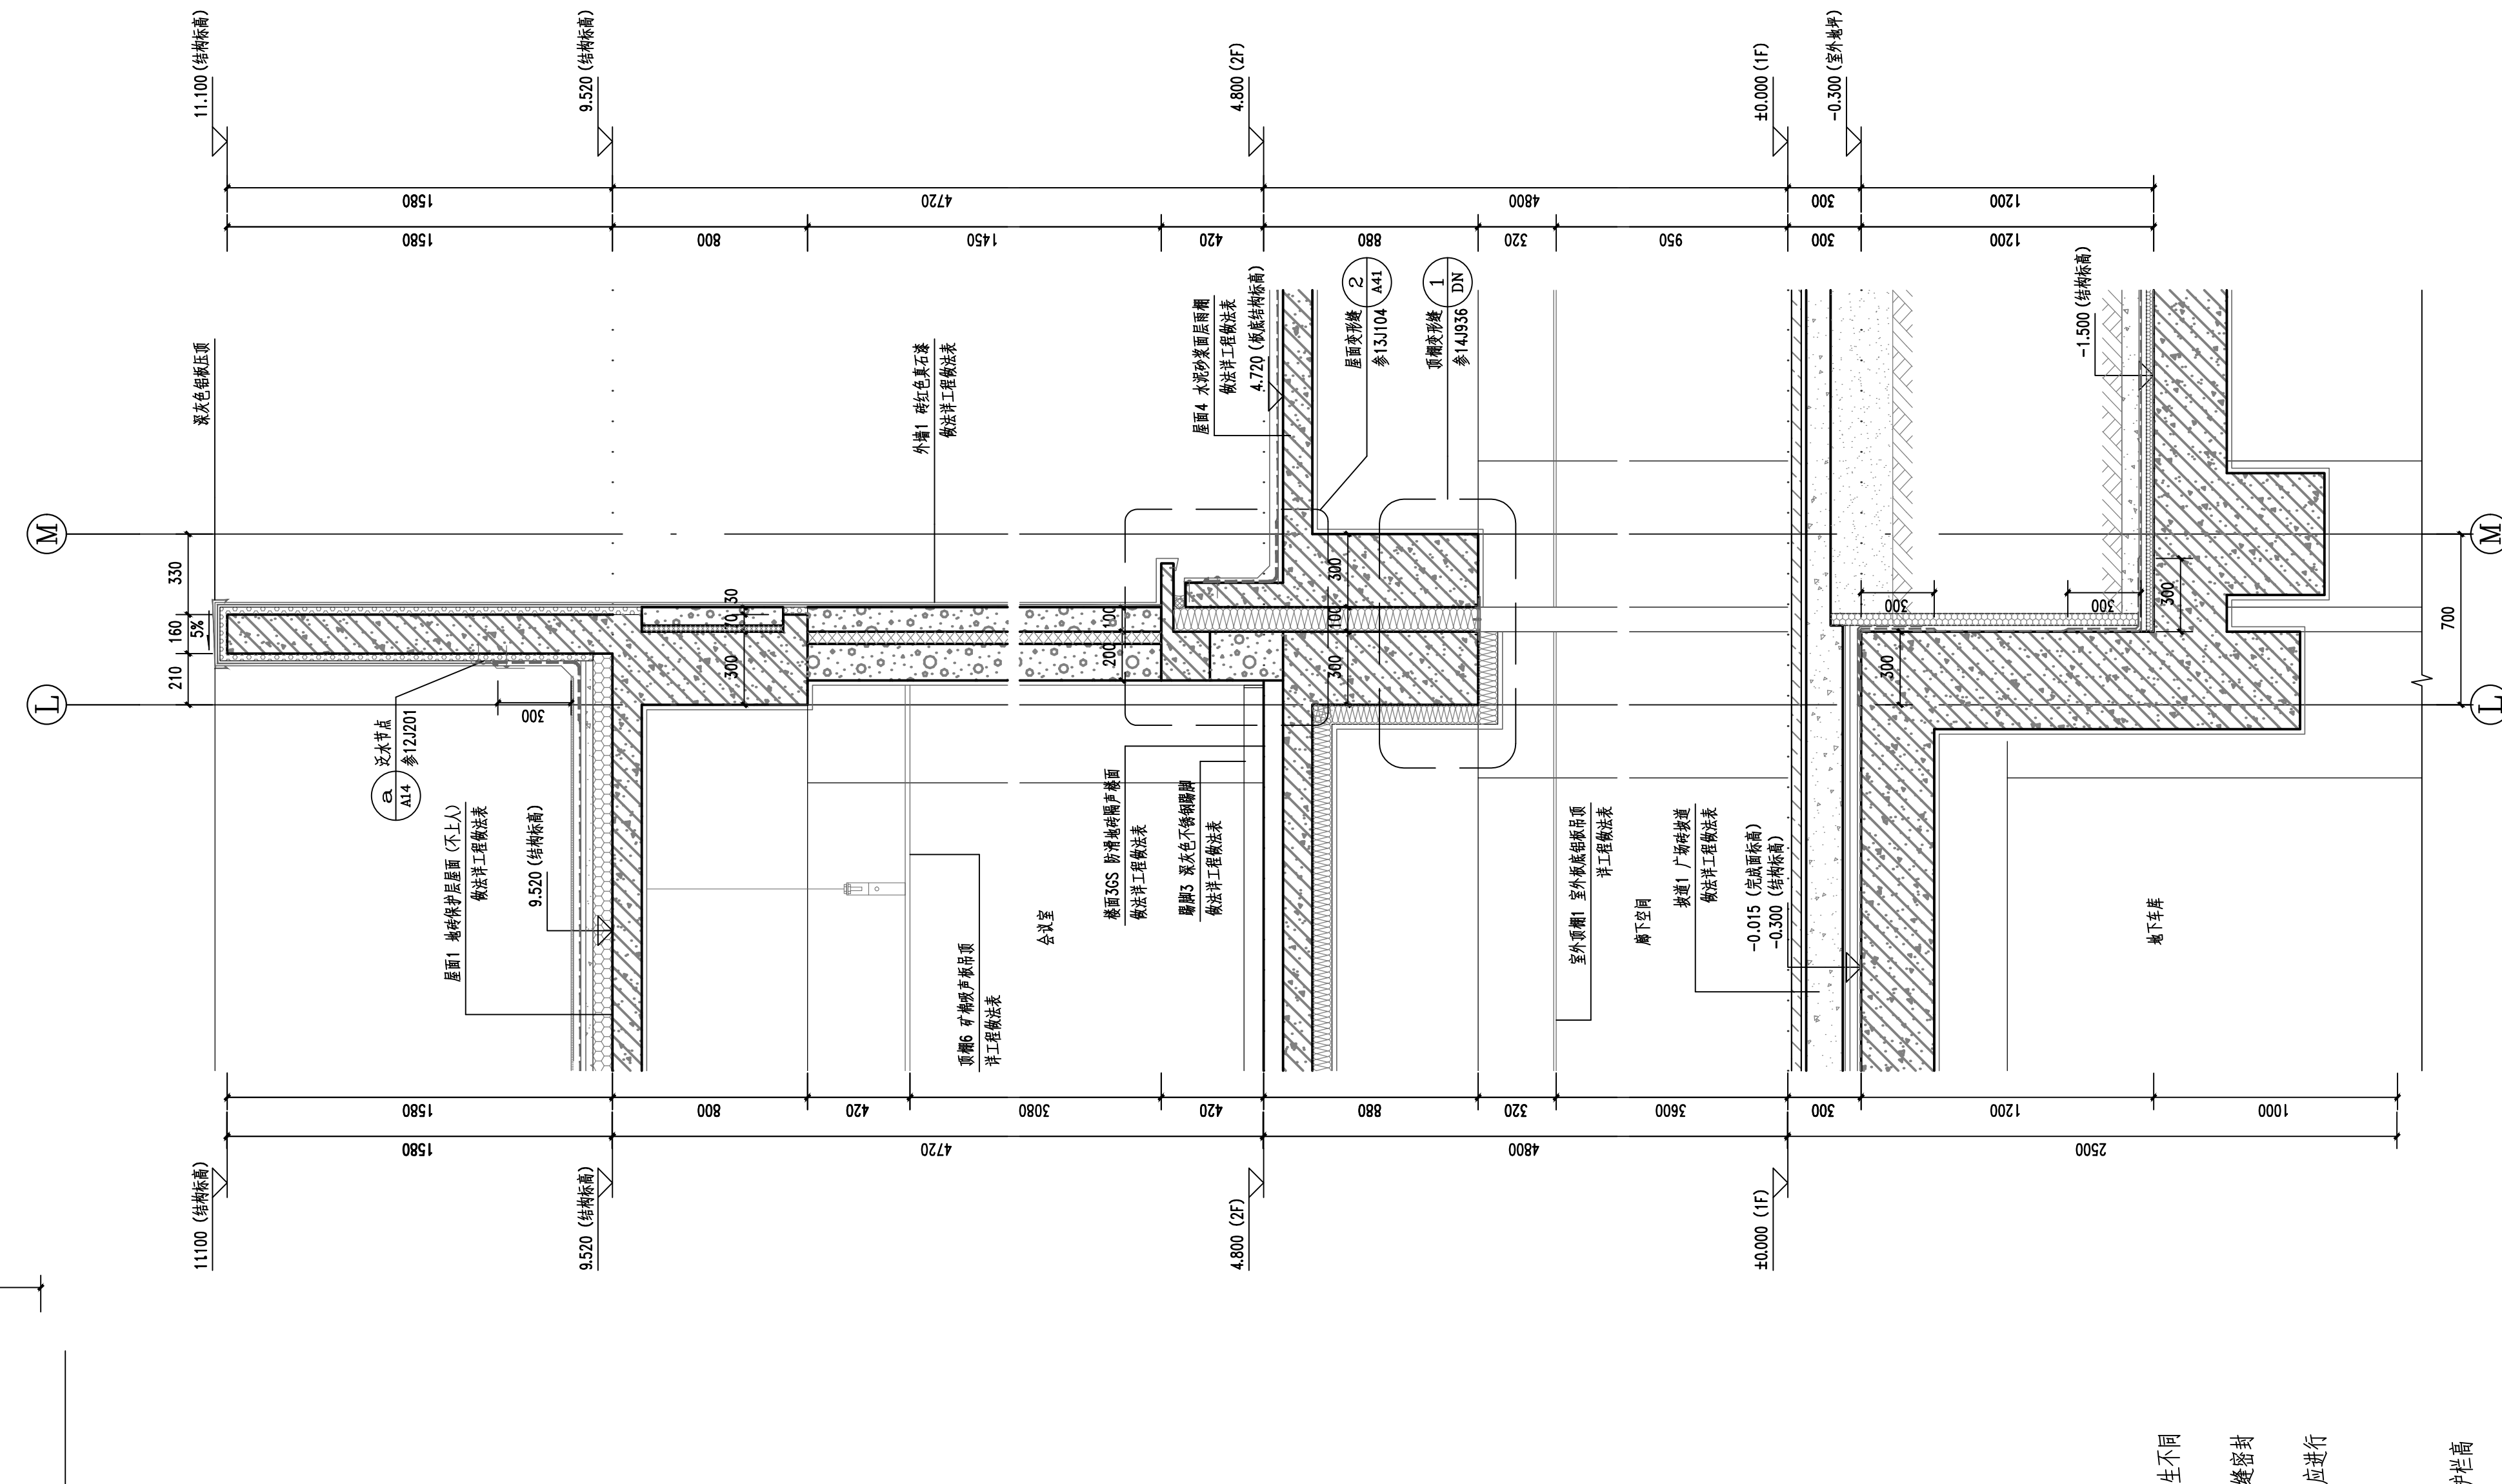

4 外檐详图 1:20

[illegible]

本图纸的著作权及其他相关权益属天津大学建筑设计规划研究总院有限公司所有。图中所含的专有技术信息应予以保密，未经本公司书面许可，不得复制或向第三方透露或披露给任何第三方（本公司与委托方另有约定的，从其约定）。

工程名称				
建筑	结构	给排水	暖通	电气
ARCH.	STRUCT.	PLUMB.	HVAC	ELECT.

注册师章
SEAL OF REGISTERED ENGINEER

出图章
S21.1 印 2000000

本图用于施工时，必须盖有出图章

审 定	吕大力	吕大力
项目负责人	张佩娟	张佩娟
PROJECT DIRECTOR		
子项目负责人	李 冬	李 冬
SUB-PROJECT DIRECTOR		
专业负责人	李 冬	李 冬
SPECIALITY DIRECTOR		
审 核	周 琨	周 琨
REVIEWER		
校 正	许 娟	许 娟
CHECKED BY		
设 计	赵瑞玉	赵瑞玉
DESIGNED BY		
制 图	赵瑞玉	赵瑞玉
DRAWN BY		

0.100
河北建材职业技术学院

工程名称
PROJECT
河北建材职业技术学院
东校区建设工程

B3教学实训楼

工程编号 PROJECT NUMBER	0225003-B3
设计阶段	竣工图

专业
SPECIALITY

图纸名称 TITLE	外檐详图 (四)
---------------	----------

图纸编号 图名	建施-C4
------------	-------

出图日期
DATE 2025 年 9 月 日